


ANSICHT WEST

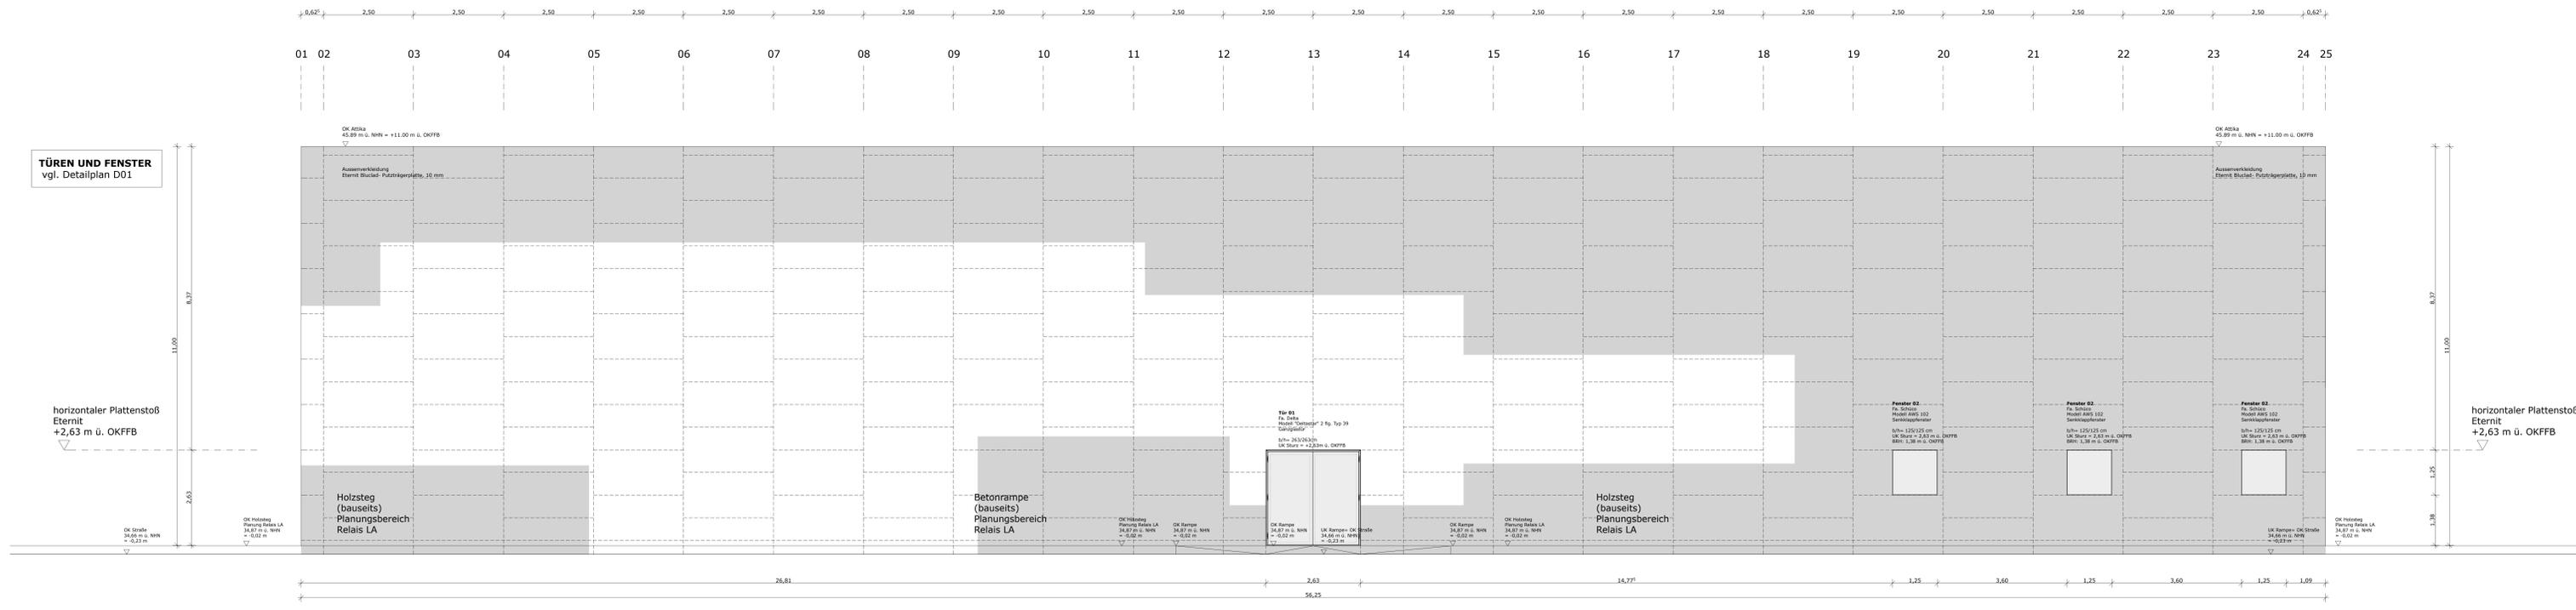

ANSICHT OST

| | |
|---------|--|
| Index A | Fa. Ingbau, Zimmerer Sieveke, J&A Ingenieure, ZWP Relais LA, Delta, Schiro, Wink. |
| Index B | Fa. Ingbau, Zimmerer Sieveke, J&A Ingenieure, ZWP Relais LA, Delta, Schiro, Groth Gruppe, Klösch & Richter |
| Bestand | Cube Kunststalle Berlin gGmbH |

VERTEILER

DIESER PLAN GILT NUR IN VERBINDUNG MIT DEN STATISCHEN KONSTRUKTIONSPÄNEN UND SAÄHTLICHEN DETAILPÄNEN DES ARCHITECTEN UND DER FACHINGENIEURE.

ALLE MASSE SIND VOM AUFTRAGNEHMER VERANTWORTLICH ZU PRÜFEN BZW. AM BAU ZU NEHMEN. UMSTÄNDLICHKEITEN SIND DER BAULEITUNG VOR ARBEITSBEGINN ZU MELDEN.


ALLE MASSE BEZIEHEN SICH, SOWEIT NICHT ANDERS ANGEGEBEN AUF DEN ROHBAU OHNE PUTZ ODER VERLEBUNG.

MASSEANGABEN FÜR FENSTERBRÜSTUNGEN, FENSTER UND TÜRSÜRZE BEZIEHEN SICH GRUNDGÄTZLICH AUF DIE ROHBAU-ÜBERKANTE.

HÖHENANGABEN BEZIEHEN SICH AUF OKFFB = +1.00 = 34.89 m ü. NNH

| | |
|---------|---|
| Index B | lichte ÖffnungsmaÙe Fenster 02, Anzahl Fenster 02 in Ansicht West auf 3 reduziert |
| Bestand | keine |

ÄNDERUNGEN

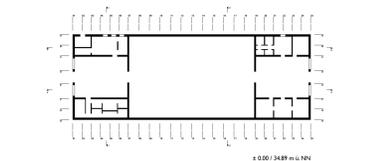

| | |
|-------------|---|
| BAUWORT | SCHLOSSPLATZ (BEREICH AN DER SCHLOSSFREIHEIT) 10178 BERLIN MITTE |
| BAUVORHABEN | NEUBAU TEMPORÄRE KUNSTHALLE BERLIN |
| BAUHERR | CUBE KUNSTHALLE BERLIN GGMH ALEXANDERSTRASSE 1 10178 BERLIN TELEFON +49 30 35 76 204 12 |
| ARCHITECT | ARCHITECT KRISCHANITZ ZT GMMH GETREIDEMARKT 111 1060 WIEN TELEFON +43 1 506 14 0 00 |

BESTANDSPLAN

| | | | | | |
|--------------|-------|------------|------------|---------|-----------|
| PLANSTADT | MASSE | DRUCK | BEARBEITET | HECK | PLANSTADT |
| ANSICHT WEST | 1:50 | 23.02.2009 | AH SM | BESTAND | A 01 |