


ANSICHT NORD

TÜREN UND FENSTER
vgl. Detailplan D01

horizontaler Plattenstoß
Eternit
+2,63 m ü. OKFFB

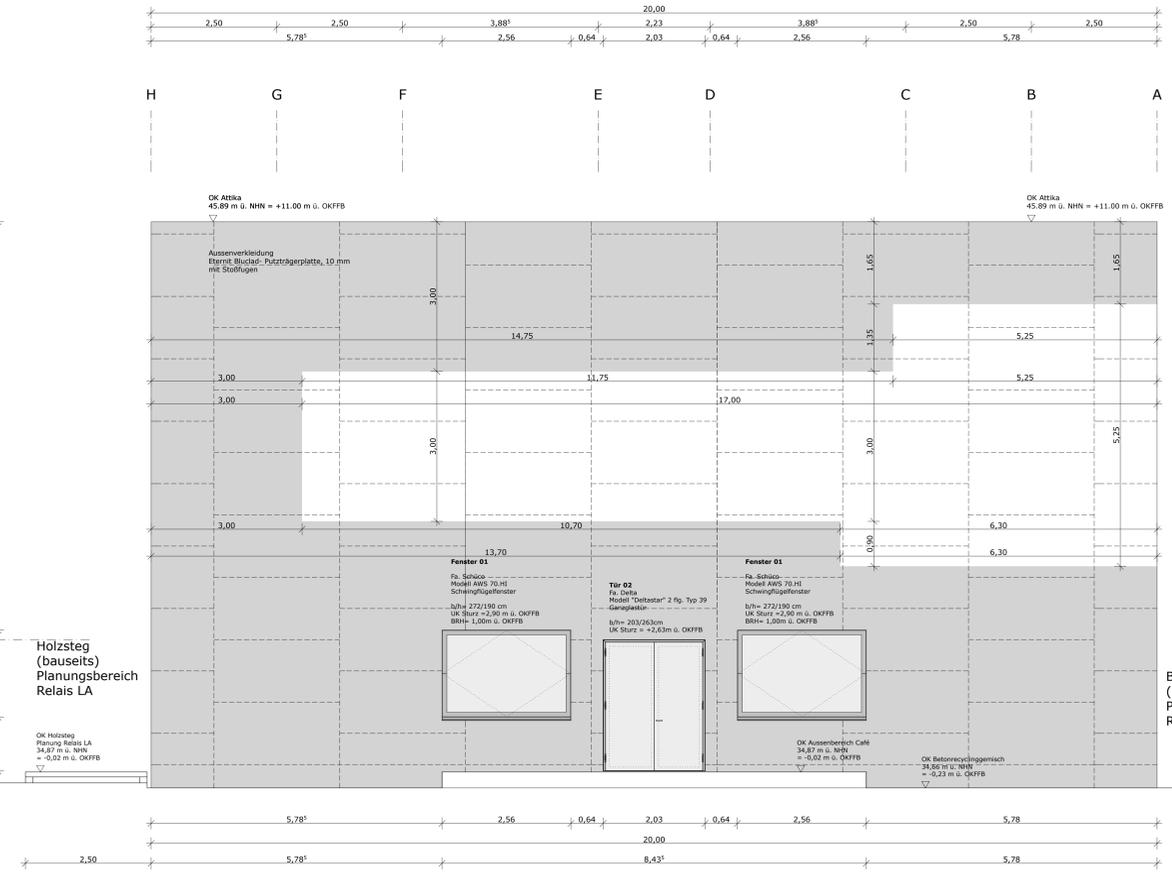


horizontaler Plattenstoß
Eternit
+2,63 m ü. OKFFB

Betonrecyclinggemisch
(bauseits)
Planungsbereich
Relais LA

ANSICHT SÜD

TÜREN UND FENSTER
vgl. Detailplan D01

horizontaler Plattenstoß
Eternit
+2,63 m ü. OKFFB

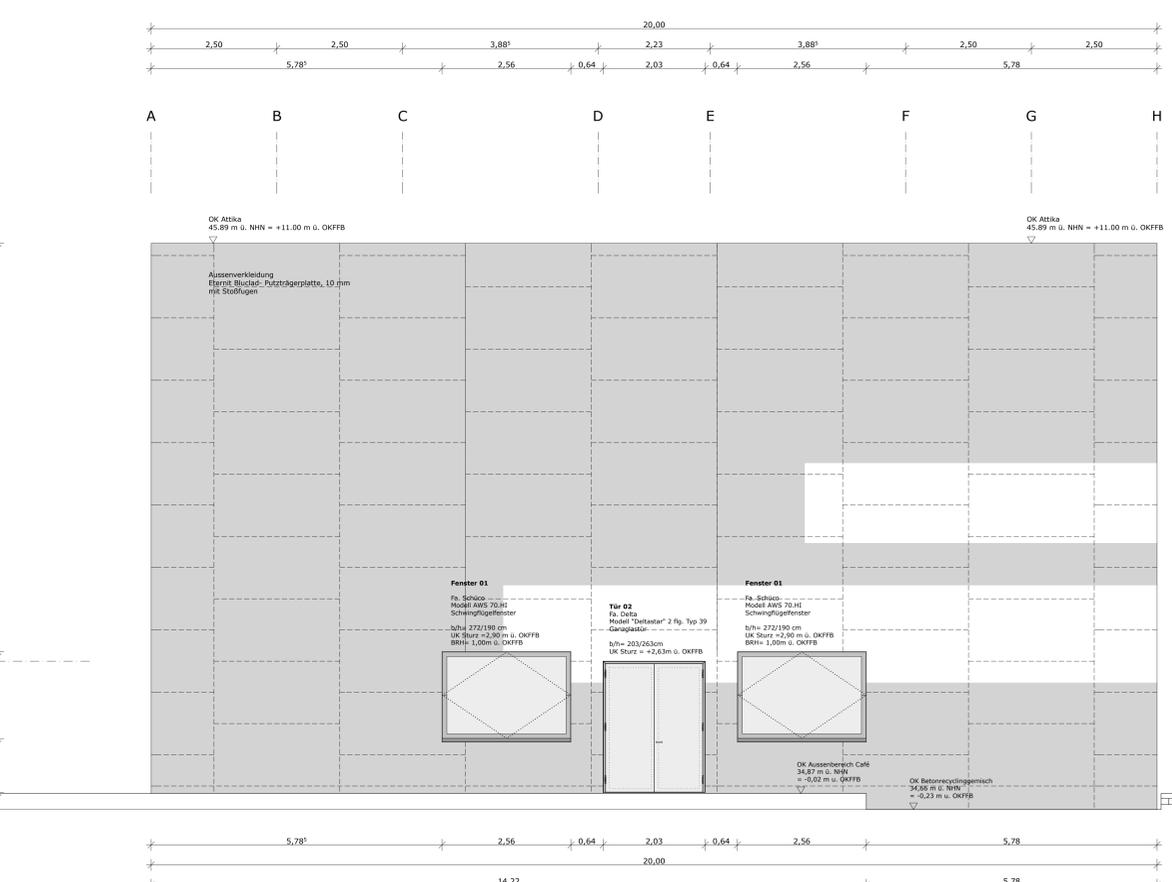

horizontaler Plattenstoß
Eternit
+2,63 m ü. OKFFB

Holzsteg
(bauseits)
Planungsbereich
Relais LA

Höhen Aussenberich Café vgl. Grundriss

Index A	Fa. Ingbau, Zimmererei Sieveke, aka Ingenieure, ZWP, Relais LA, Delta, Schüco, Wirus, Groth Gruppe, Klösch & Richter
Index B	Fa. Ingbau, Zimmererei Sieveke, aka Ingenieure, ZWP, Relais LA, Delta, Schüco, Groth Gruppe, Klösch & Richter
Index C	Fa. Ingbau, Zimmererei Sieveke, aka Ingenieure, Fa. Delta, Fa. Schüco, Fa. Windeck, Groth Gruppe, Cube Kunsthalle Berlin gGmbH
Bestand	Cube Kunsthalle Berlin gGmbH

VERTEILER

DIESER PLAN GILT NUR IN VERBINDUNG MIT DEN STATISCHEN KONSTRUKTIONSPÄNEN UND SÄMTLICHEN DETAILPLÄNEN DER ARCHITEKTEN UND DER FACHINGENIEURE.


ALLE MASSE BEZIEHEN SICH SOWEIT NICHT ANDERS ANGEZEIGT AUF DEN ROHBAU OHNE PUTZ ODER VERKLEIDUNG.

MASSANGABEN FÜR FENSTERBAÜTLINGEN, FENSTER UND TÜRSTÜRZE BEZIEHEN SICH GRUNDSÄTZLICH AUF DIE ROHBODENoberKANTE.

HÖHENANGABEN BEZIEHEN SICH AUF OKFFB = +/- 0.00 = 34,89 m ü. NN

Index B	Anschluß Außenbereich Café/ Uferbefestigung, Böschungen Betonplatten Außenbereich
Index C	Anpassung Fugenraster Blüchler 10mm
Bestand	keine

ÄNDERUNGEN

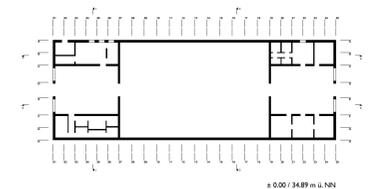

BAUORT	SCHLOSSPLATZ (EIERHÄLSLAN DER SCHLOSSFREIHEIT) 10178 BERLIN MITTE
BAUVORHABEN	NEUBAU TEMPORÄRE KUNSTHALLE BERLIN
BAUHERR	CUBE KUNSTHALLE BERLIN GGMbH ALEXANDERSTRASSE 1 10178 BERLIN TELEFON +49 30 25 76 204 12
ARCHITEKT	ARCHITEKT KRISCHANITZ ZT GmbH GETREIDEMARKT 1/11, 1060 WIEN TELEFON +43 1 586 14 0 60

BESTANDSPLAN

PLANKAUFN	ANSICHT NORD	ANSICHT SÜD	1 : 50	23.02.2009	AH, SM	BESTAND	A 02
-----------	--------------	-------------	--------	------------	--------	---------	------